Annexe 1

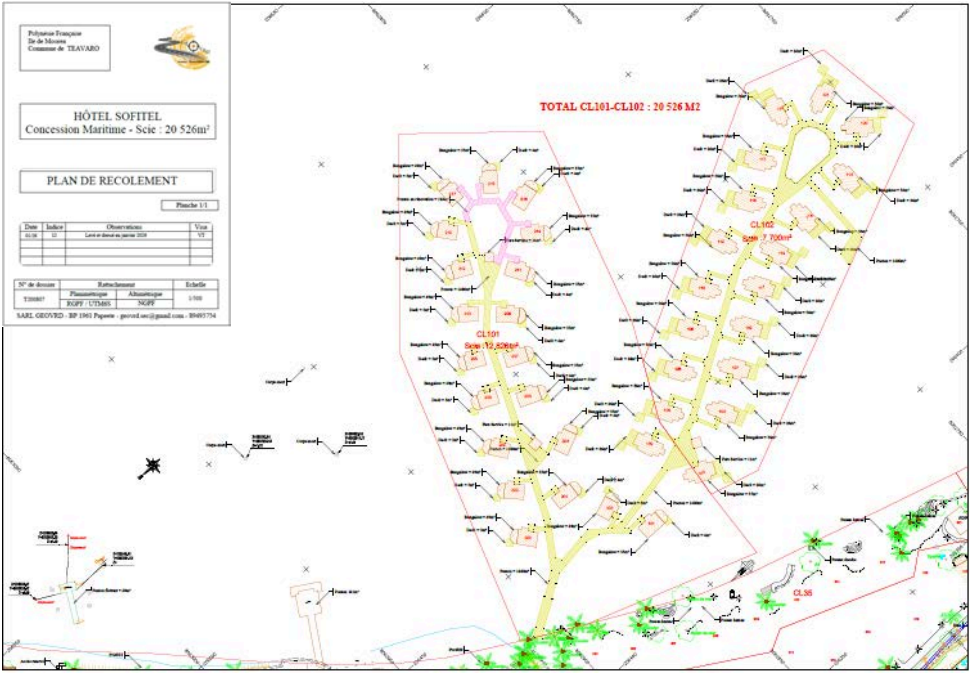
Polynesie Française
Ile de Moorea
Commune de TEAVARO
HÔTEL SOFITEL
Concession Maritime - Scie : 20 526m²
PLAN DE RECOLEMENT
Planche 1/1
Date
Indice
Observations
Visa
N° de dossier
Rattachement
Planimétrique
Altimétrique
Echelle
RGPF / UTM05
NGPF
SARL GEOVEO - BP 1941 Papeete - geoveo.sec@gmail.com - 89495774
TOTAL CL101-CL102 : 20 526 M2
CL101
Scie : 12 826m²
CL102
Scie : 7 700m²
CL55

Annexe 2

Sofitel
Moorea Ia
ora Beach
resort
CL35
CL101
CL102
Pte Teanatia